


PROCEDURE	PRESCRIPTION	ARRÊT DU PROJET	APPROBATION
ELABORATION	23/09/2008	13/03/2012	24/07/2013

Echelle: 1/2500

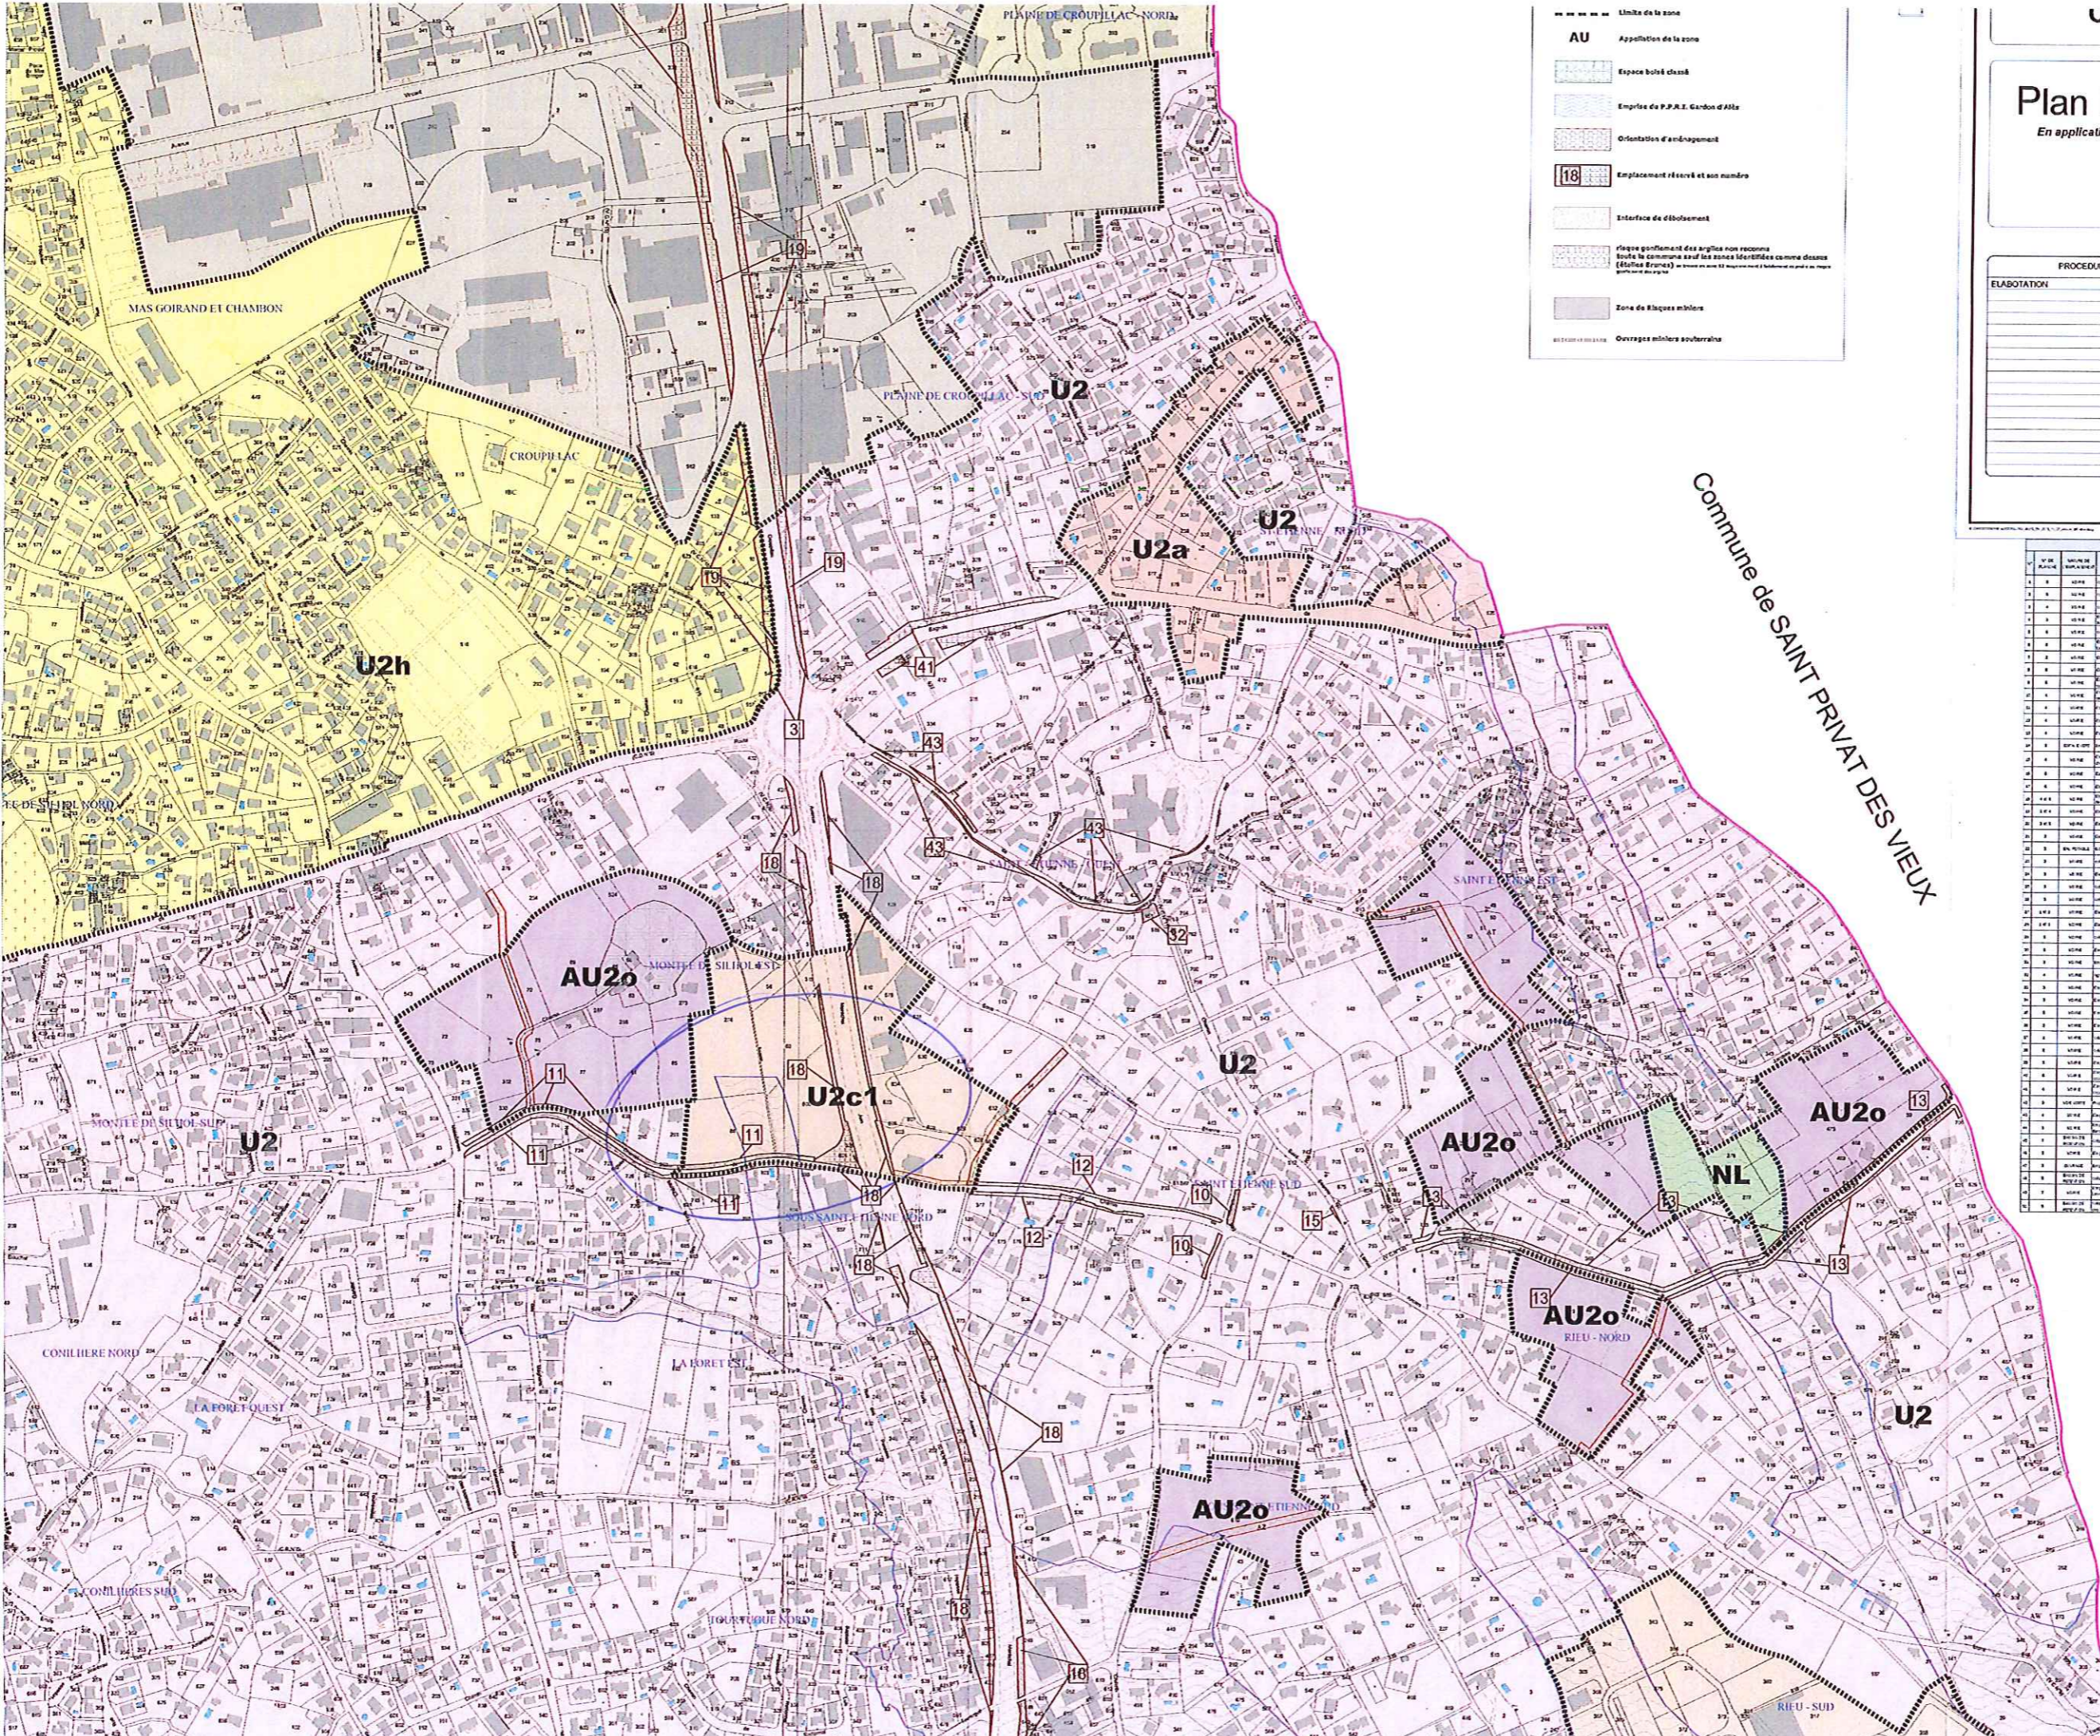

--- --- Limite de la zone

AU Appellation de la zone

Espace boisé classé


Orientations d'aménagement

18 Emplacement réservé et son numéro

Interface de déboucement




Commune de SAINT PRIVAT DES VIEUX

EMPLACEMENTS RÉSERVÉS			
